
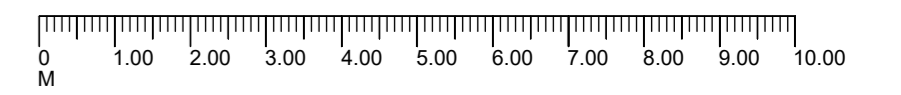


Mietfläche

- Büro- und Sozialräume
- Halle, Lager

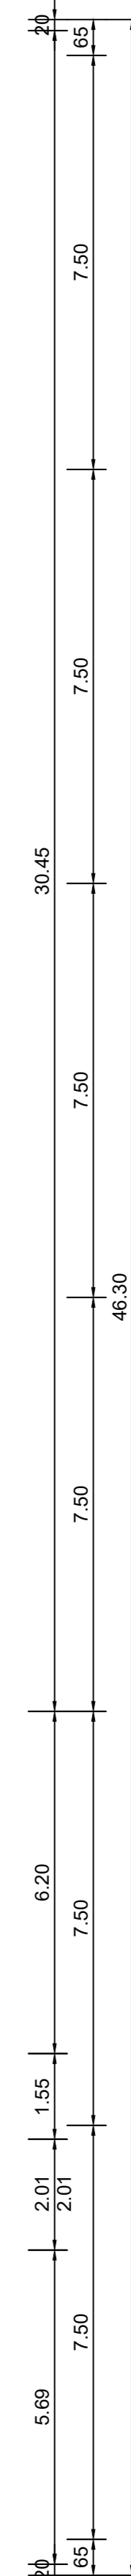

Alle Maße und Angaben sind am Bau zu prüfen!

OBJEKT	Weseler Str. 54 45478 MÜLHEIMRUHR	20.0440
BAUHERR	Hemming Comte GmbH & Co. KG Am Freschütz 16, 47058 Duisburg	
PLANUNG	Dach und Fach Immobilien-Dienstleistungen GmbH Am Botanischen Garten 17, 47058 Duisburg	
ZEICHNUNG	GEBÄUDE "B1 + 2" ERDGESCHOSS	Blatt Nr. 1
ÄNDERUNG	A 05.01.2024 Scl	Maßstab 1:100
18.01.2016	BESTANDSPLAN	gez. Solms