
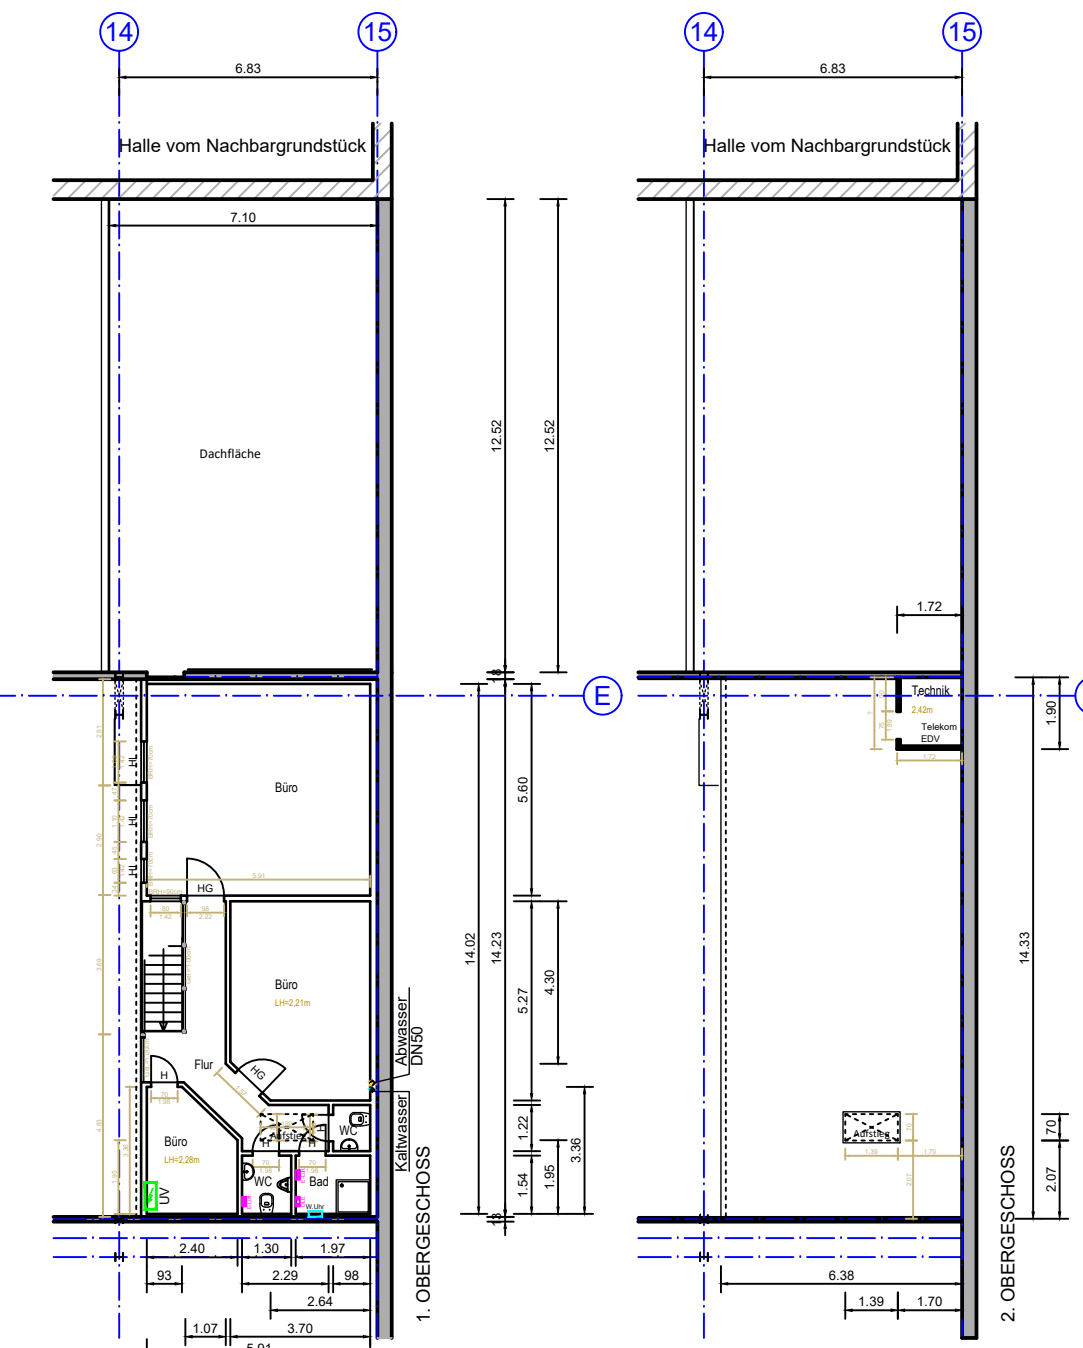
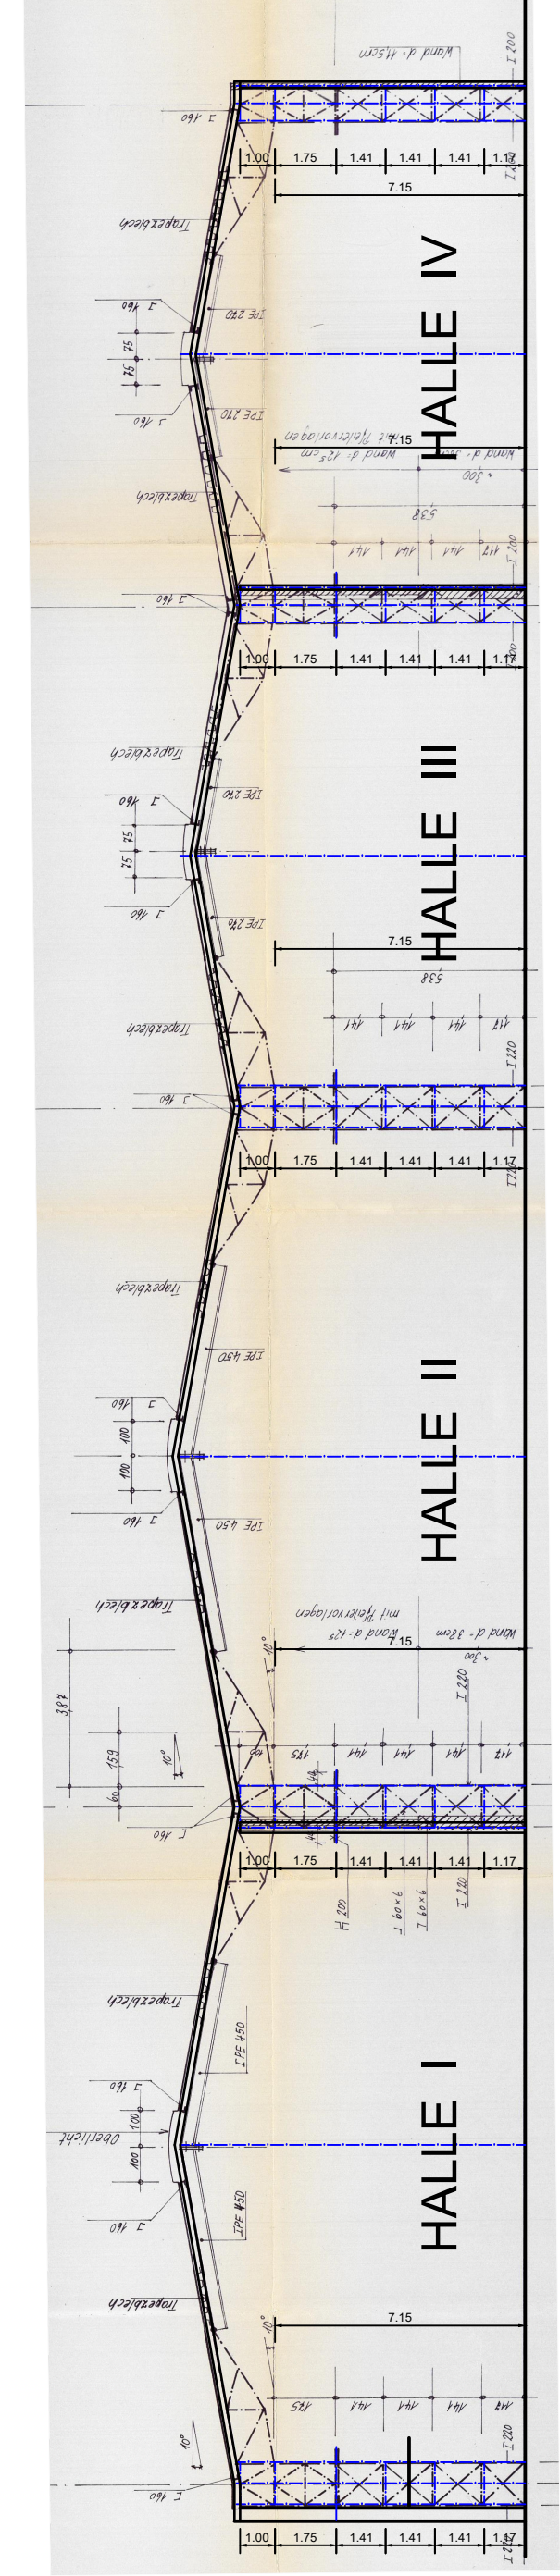
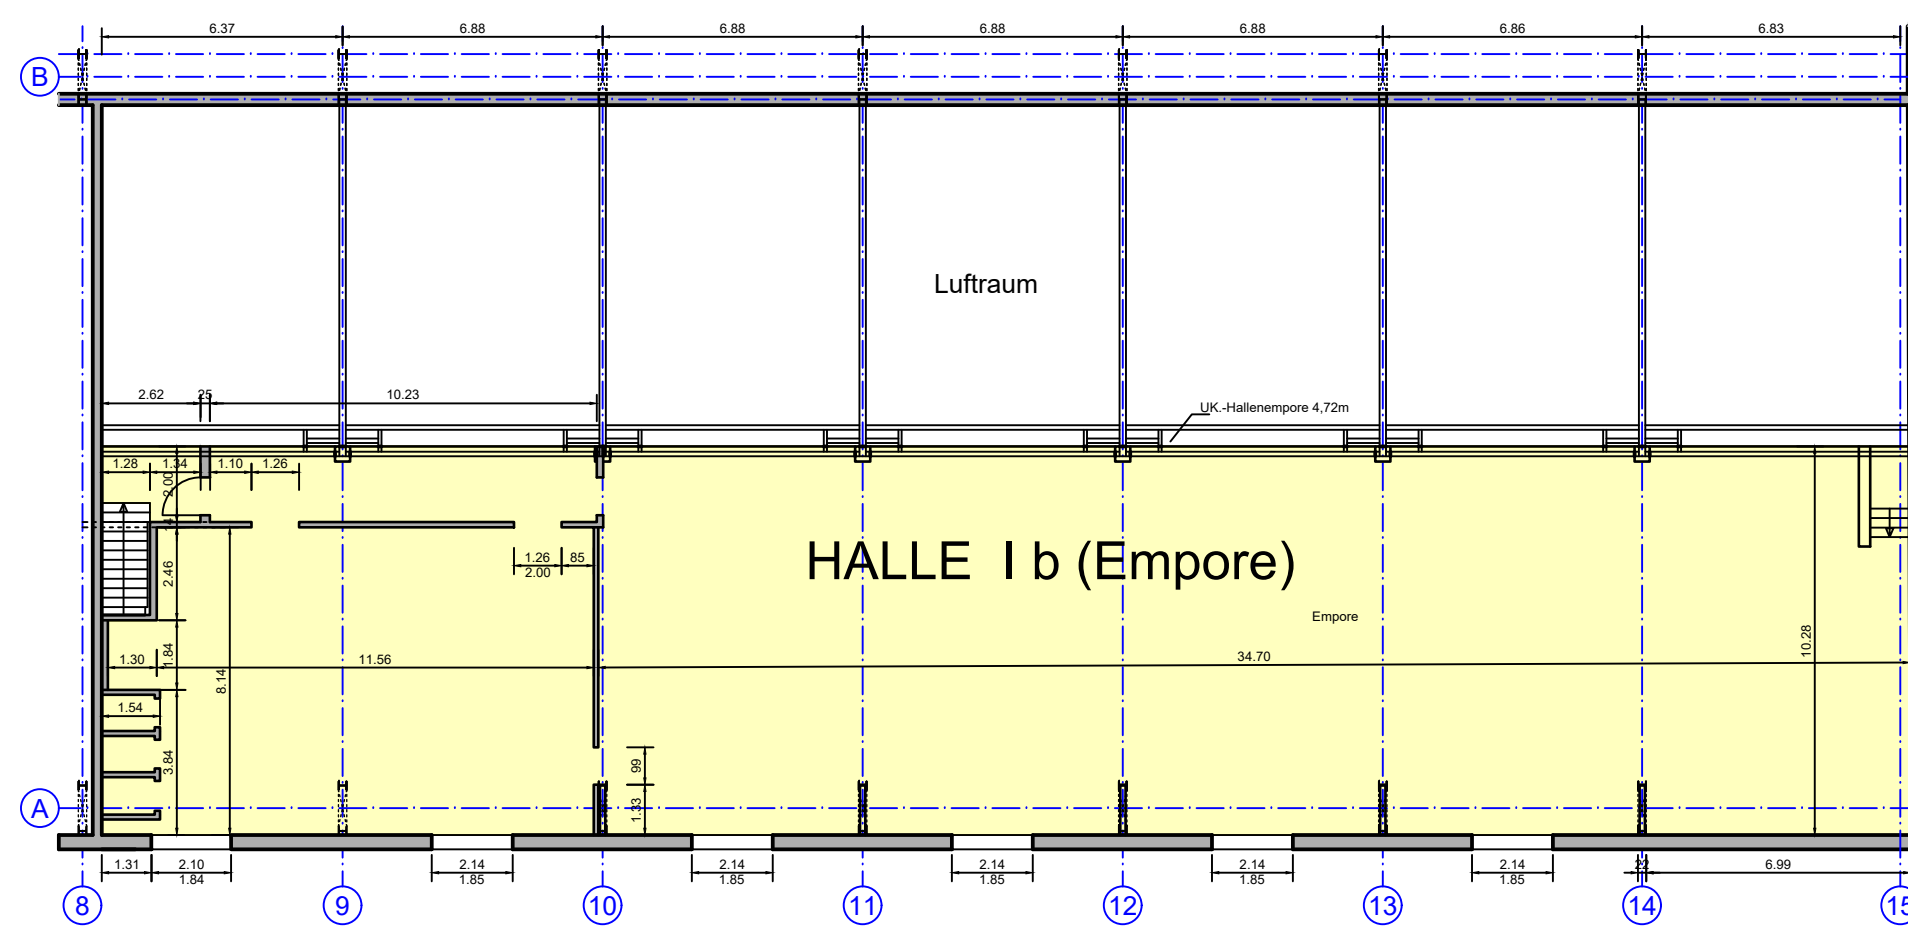


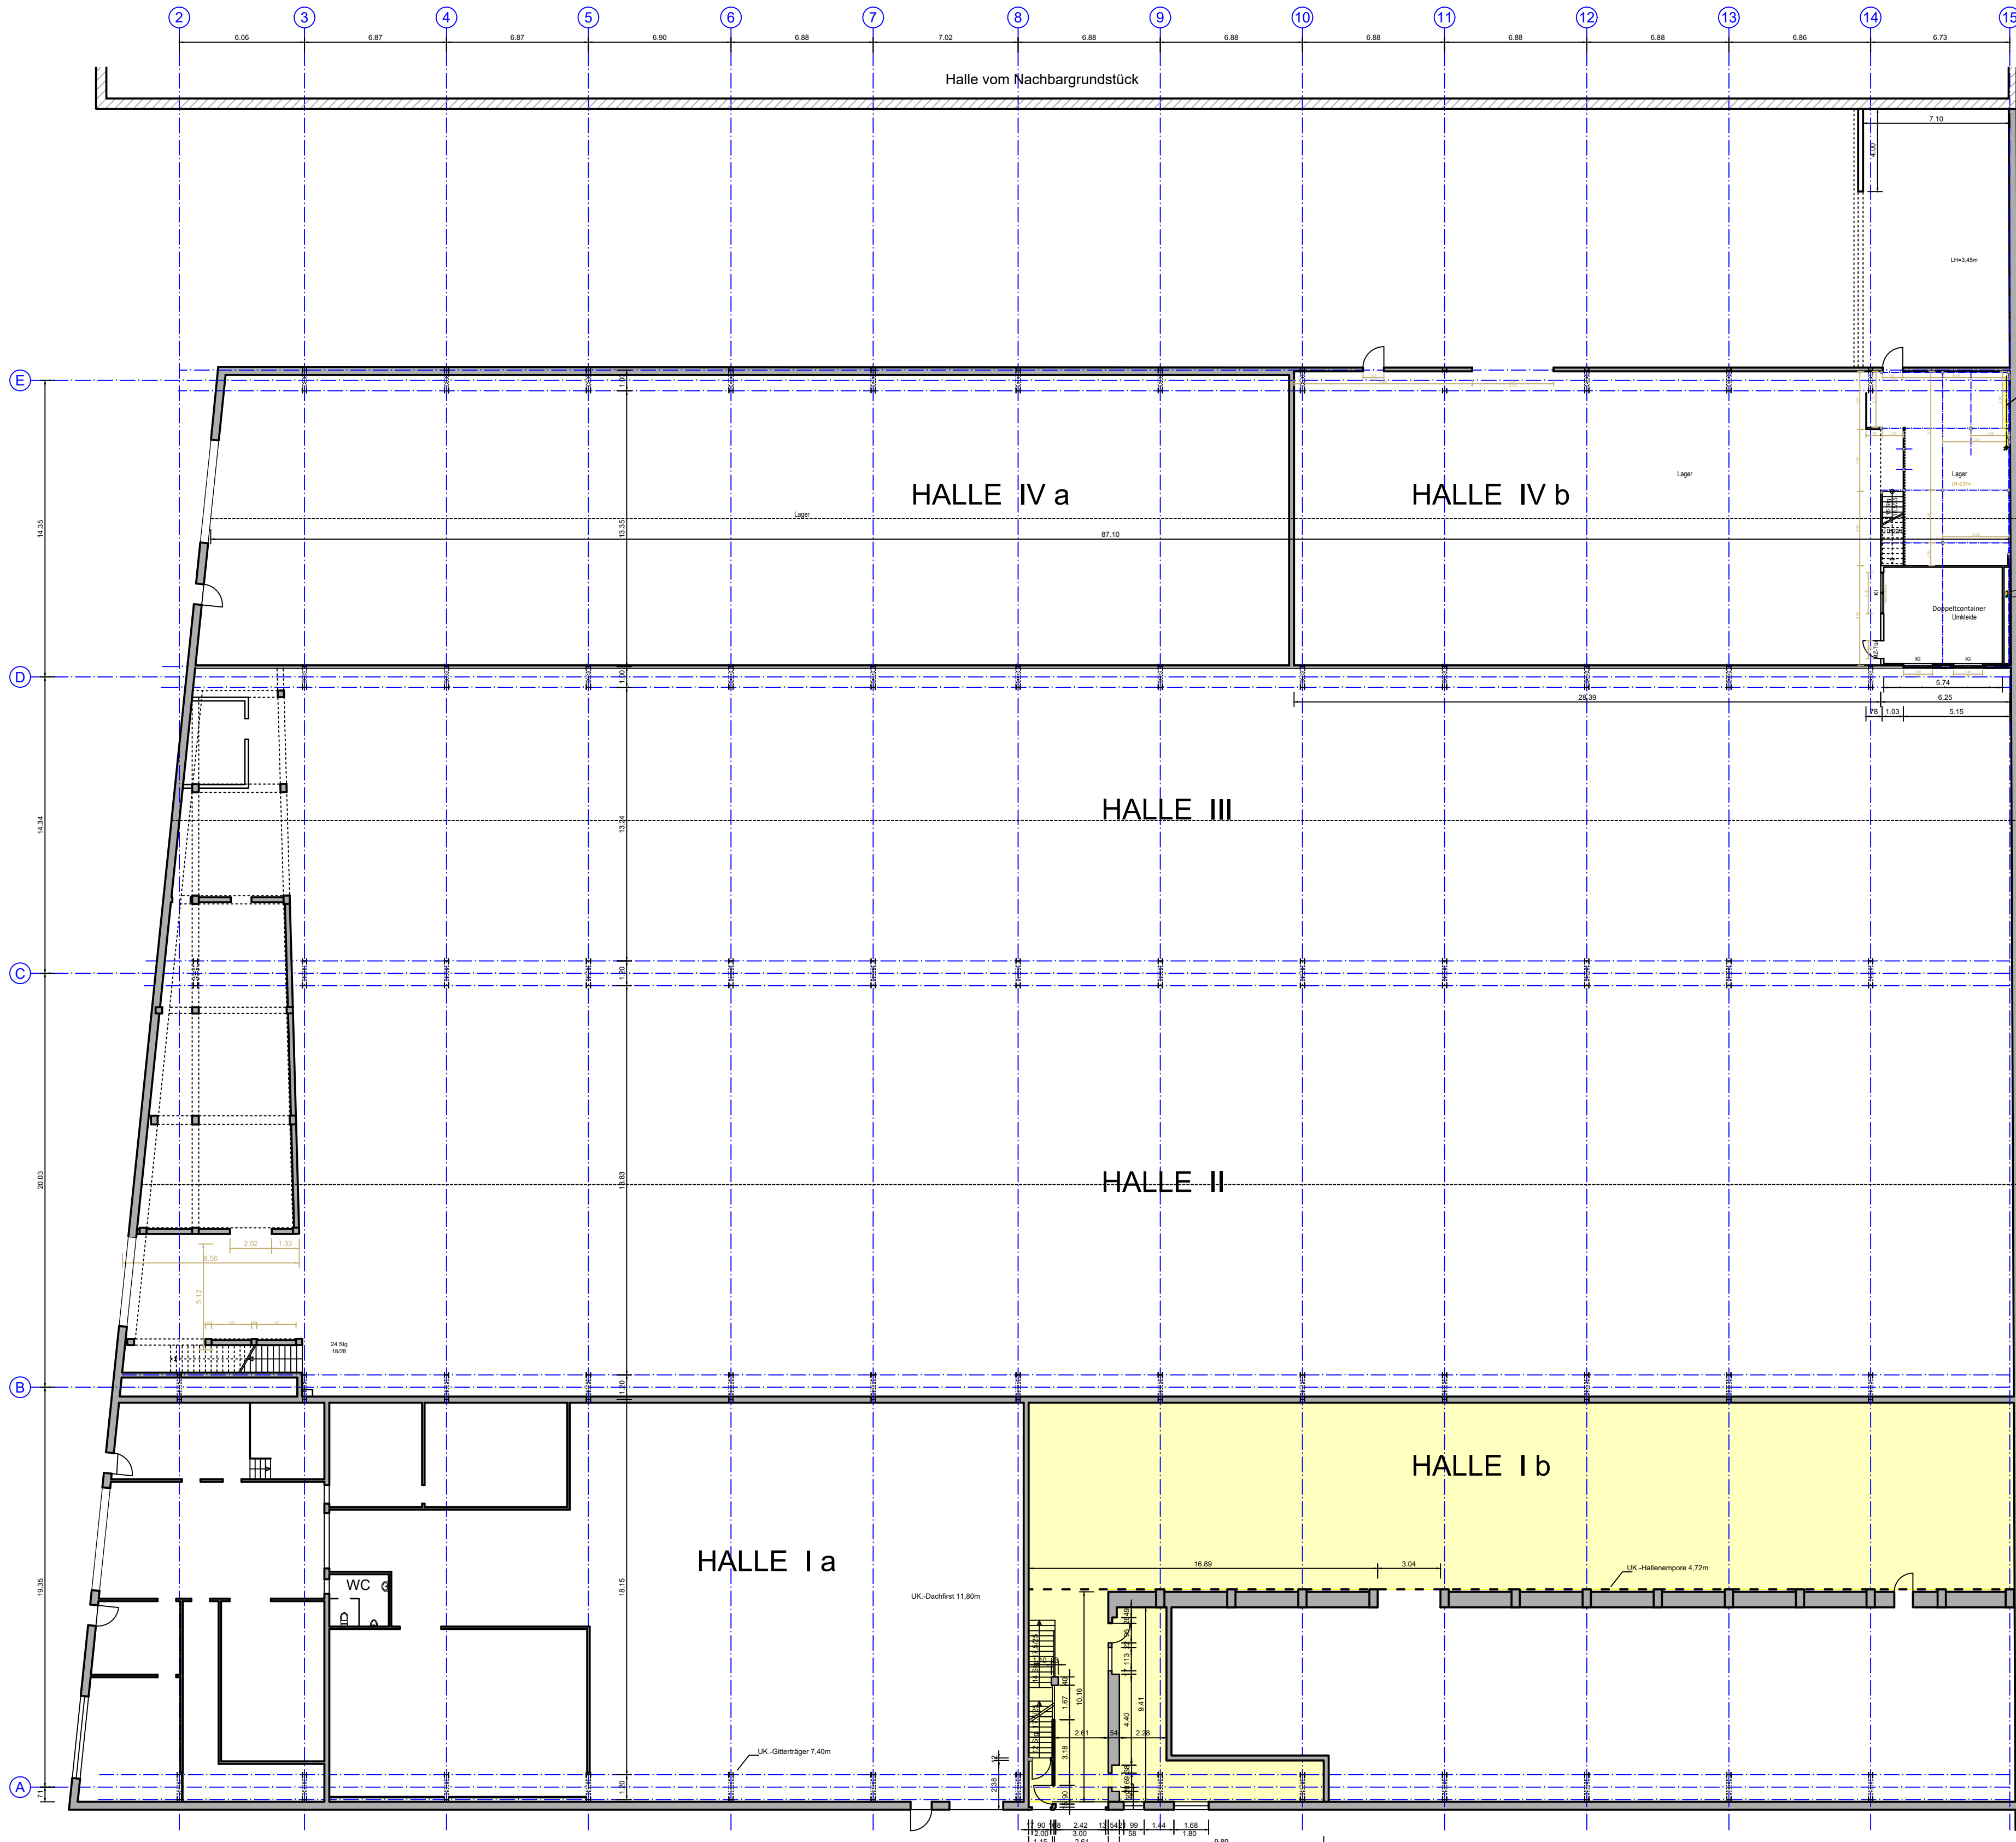

Mietfläche

Alle Maße und Angaben sind am Bau zu prüfen !

OBJEKT	Schlörumpsweg 1, Göttinger Hof 1 30453 Hannover	20.0450
BAUHERR	Henning Conle GmbH & Co. KG Am Freischütz 16, 47058 Duisburg	
PLANUNG	Dach u. Fach Immobilien-Dienstleistungen GmbH Am Botanischen Garten 17, 47058 Duisburg	
ZEICHNUNG	Grundriss Bauteil C	BLATT-NR. 1
ÄNDERUNG	A 02.02.17 Sol. B 07.11.19 Sol. C 20.01.20 Sol.	D 30.04.21 Brö. E 18.06.25 Sol. M 1:200
22.07.2009	Bestandsplan	gez. Solinski